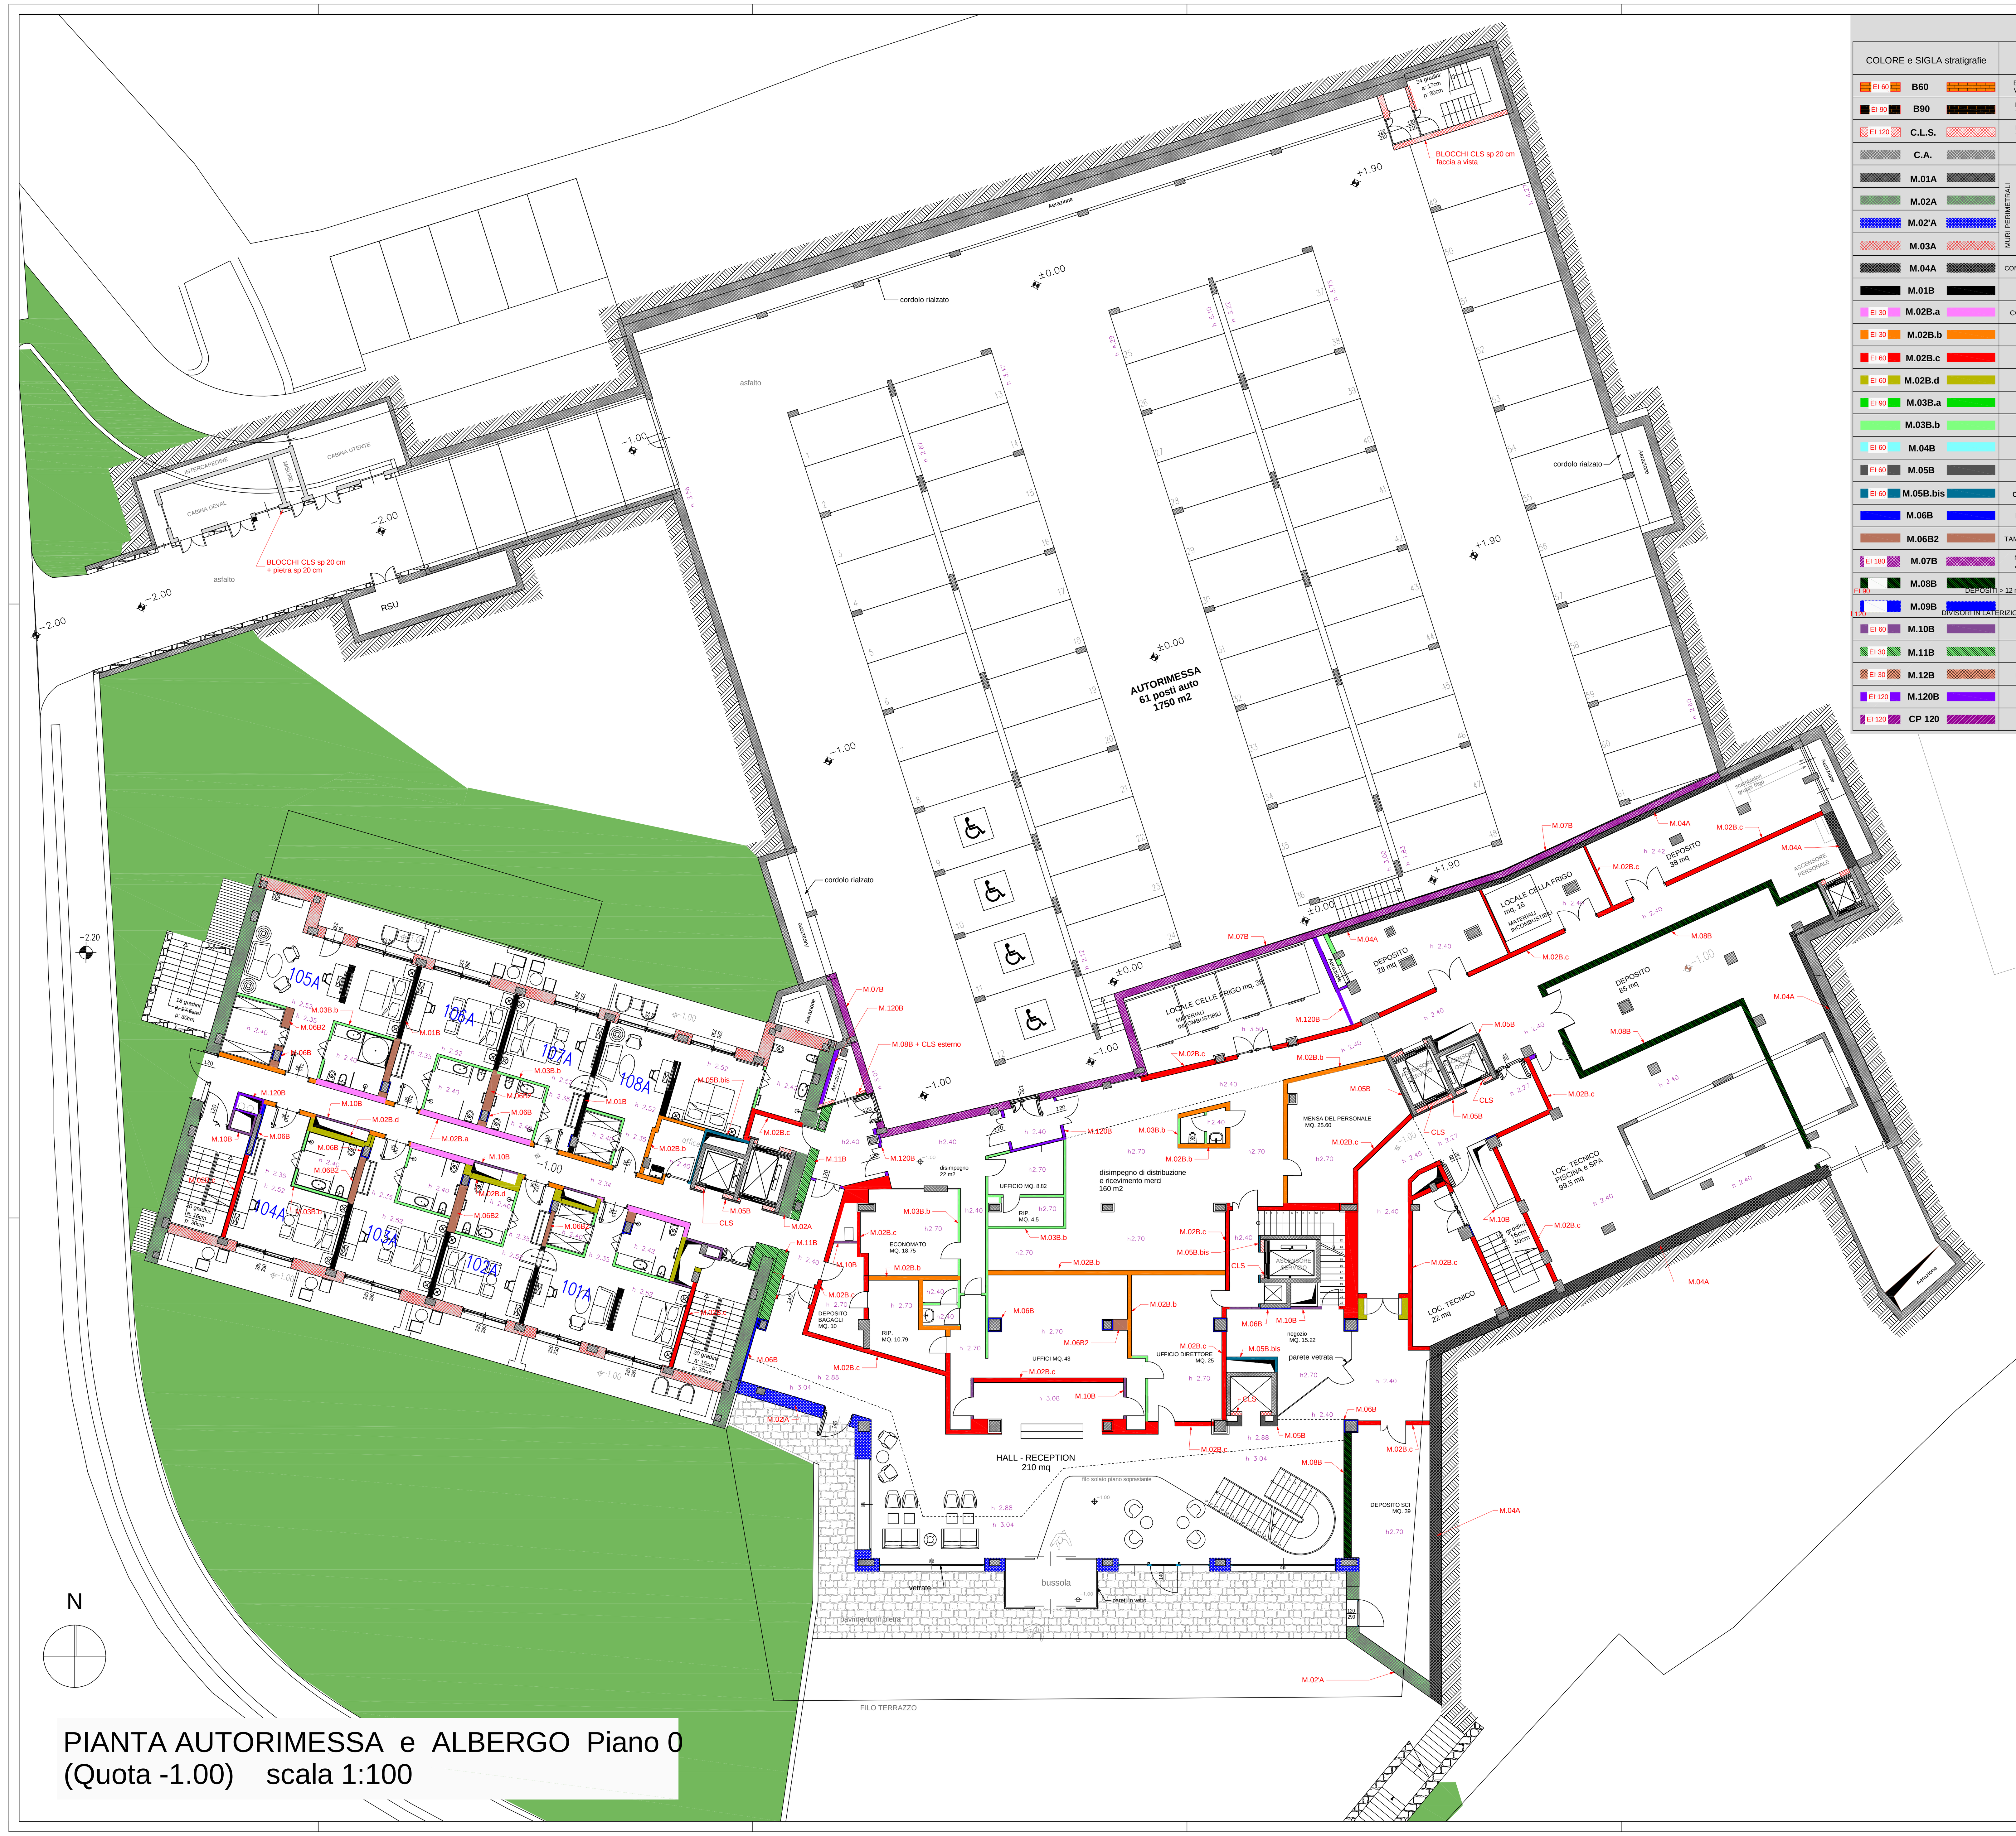

PIANTA AUTORIMESSA e ALBERGO Piano 0
(Quota -1.00) scala 1:100

LEGENDA MURATURE

COLORE e SIGLA stratigrafie	UBICAZIONE	EI (minima richiesta)	CERTIFICATO O RAPPORTO DI PROVA	EI (reale)	dB	CERTIFICATO dB	SPESSORE (mm)
EI 60 B60	BLOCCHI DI C.L.S. 15 cm VIBROCOPRESSO	60	CSI1496	90	/	/	150
EI 90 B90	BLOCCHI DI C.L.S. 20 cm VIBROCOPRESSO	90	CSI1604	120	/	/	200
EI 120 C.L.S.	BLOCCHI DI C.L.S. 12 cm VIBROCOPRESSO	120	CSI 1806	180	/	/	120
C.A.	MURI IN C.A.	> 60	CERT REI	> 60	/	/	VAR.
M.01A	MURI PERIMETRALI – RIVESTIMENTO IN LEGNO	/	/		/	/	565
M.02A	MURI PERIMETRALI – RIVESTIMENTO IN PIETRA EST - OVEST	/	/		/	/	665
M.02'A	MURI PERIMETRALI – RIVESTIMENTO IN PIETRA NORD - SUD	/	/		/	/	615
M.03A	MURI PERIMETRALI – CAPPOTTO IN INTONACO	/	/		/	/	530
M.04A	CONTROPARETE / CONTROTERRA	/	/		/	/	565
M.01B	CAMERA / CAMERA	/	/	/	62	I.G. 222357	222,5
EI 30 M.02B.a	CORRIDOIO / BAGNO CAMERA	30	LAPI 61/c/11-109 FR	90	62	I.G. 222357	290
EI 30 M.02B.b	CORRIDOIO/ CAMERA	30	LAPI 61/c/11-109 FR	90	62	I.G. 222357	230
EI 60 M.02B.c	SCALA / CAMERA	60	LAPI 61/c/11-109 FR	90	62	I.G. 222357	230
EI 60 M.02B.d	CAVEDIO / CAMERA	60	LAPI 54/c/11-102 FR	120	62	I.G. 222357	230
EI 90 M.03B.a	DEPOSITO > 12 m^2	90	LAPI 96/c/12-155 FR	120	56	valutazione analitica	125
M.03B.b	BAGNO / CAMERA	/	/	/	55	valutazione analitica	125
EI 60 M.04B	SOPPALCO / CAMERA	60	LAPI 92/c/12-148 FR	60	57/63	valutazione analitica	250
EI 60 M.05B	ASCENSORE / CAMERA	60	LAPI 92/c/12-148 FR	90	74/78	valutazione analitica	315
EI 60 M.05B.bis	CAVEDIO ASCENSORE / CAMERA	60		60	71	Knauf L028-04.10	150
M.06B	RIVESTIMENTO PILASTRI	/	/	/	55	valutazione analitica	130
M.06B2	TAMPONAMENTO SU PILASTRI	/	/	/	62	I.G. 222357	212,5
EI 180 M.07B	MURO LATERIZIO TRA AUTORIMESSA E ALBERGO	180	POROTON 12 -CSI 1712FR	240	/	/	365
EI 90 M.08B	DEPOSITI > 12 m^2	90	POROTON 8 -CSI 171FR	120	/	/	290
I 120 M.09B	DIVISORI IN LATERIZIO	120	POROTON 8 -CSI 171FR	120	/	/	110
EI 60 M.10B	CORRIDOIO / CAVEDIO	60	LAPI 54/c/11-102 FR	60	54	IGF 34910-02	125
EI 30 M.11B	CONTROPARETE	30	LAPI 90/c/12-146 FR	45	/	/	100
EI 30 M.12B	LOCALE SOPRA CUCINA	/	/	/	54	IGF 34910-02	125
EI 120 M.120B	CORRIDOIO / CAVEDIO	120	LAPI 54/c/11-102 FR	120	54	IGF 34910-02	125
EI 120 CP 120	PARETE CAVEDIO	120	AFITI LICOF 8425/10	120	/	/	125

Scala 1:100

Sviluppo Relais Du Mont Blanc s.p.a.

Impresa esecutrice:

NESSI & MAJOCCHI

IMPRESA COSTRUZIONI NESSI & MAJOCCHI S.P.A.
Via Regina Teodolinda, 49/a - 22100 COMO - tel. 031/278375 - fax 031/262606
http://www.nessimajocchi.it - E-mail: ufficiotecnico@nessimajocchi.it

Oggetto

AS BUILT ARCHITETTONICO

PIANTA AUTORIMESSA e ALBERGO Piano 0 (Quota -1.00)

Data di emissione: 15 Dicembre 2014

N. Ordine

Tavola N. 4

QUESTO DISEGNO E' DI NOSTRA PROPRIETA' ESCLUSIVA ED E' POSTO SOTTO TUTELA DELLA LEGGE, NE E' PROIBITA LA RIPRODUZIONE ANCHE PARZIALE E LA CESSIONE A TERZI SENZA LA NOSTRA AUTORIZZAZIONE SCRITTA