LEGENDA MURATURE

COLORE e SIGLA stratigrafie	UBICAZIONE	EI (minima richiesta)	CERTIFICATO O RAPPORTO DI PROVA	EI (reale)	dB	CERTIFICATO dB	SPESSORE (mm)
EI 60 B60	BLOCCHI DI C.L.S. 15 cm VIBROCOMPRESSO	60	*CSI1496*	90	/	/	150
EI 90 B90	BLOCCHI DI C.L.S. 20 cm VIBROCOMPRESSO	90	*CSI1604*	120	/	/	200
EI 120 C.L.S.	BLOCCHI DI C.L.S. 12 cm VIBROCOMPRESSO	120	*CSI 1806*	180	/	/	120
C.A.	MURI IN C.A.	> 60	*CERT 882*	> 60	/	/	VAR.
M.01A	MURI PERIMETRALI — RIVESTIMENTO IN LEGNO	/	/		/	/	565
M.02A	RIVESTIMENTO IN PIETRA EST - OVEST	/	/		/	/	665
M.02'A	RIVESTIMENTO IN PIETRA NORD - SUD	/	/		/	/	615
M.03A	CAPPOTTO IN INTONACO	/	/		/	/	530
M.04A	CONTROPARETE / CONTROTERMA	/	/		/	/	565
M.01B	CAMERA / CAMERA	/	/	/	62	I.G. 222357	222,5
EI 90 M.02B.a	CORRIDOIO / BAGNO CAMERA	30	LAPI 631/11-109 FR	90	62	I.G. 222357	290
EI 90 M.02B.b	CORRIDOIO CAMERA	30	LAPI 631/11-109 FR	90	62	I.G. 222357	230
EI 60 M.02B.c	SCALA / CAMERA	60	LAPI 631/11-109 FR	90	62	I.G. 222357	230
EI 60 M.02B.d	CAVEDIO / CAMERA	60	LAPI 540/11-102 FR	120	62	I.G. 222357	230
EI 60 M.03B.a	DEPOSITO > 12 m²	90	LAPI 961/12-105 FR	120	56	valutazione analitica	125
M.03B.b	BAGNO / CAMERA	/	/	/	55	valutazione analitica	125
EI 60 M.05B	ASCENSORE / CAMERA	60	LAPI 921/12-148 FR	90	74/78	valutazione analitica	315
EI 60 M.05B.bis	CAVEDIO ASCENSORE / CAMERA	60		60	71	Knauf L028-04-10	150
M.06B	RIVESTIMENTO PILASTRI	/	/	/	55	valutazione analitica	130
M.06B2	TAMPONAMENTO SU PILASTRI	/	/	/	62	I.G. 222357	212,5
M.08B	BLOCCHI > 12 m²	90	*POROTOR 8 - CSI 1713/FR*	120	/	/	290
M.09B	MURO LATERIZIO	120	*POROTOR 8 - CSI 1713/FR*	120	/	/	110
EI 60 M.10B	CORRIDOIO / CAVEDIO	60	LAPI 540/11-102 FR	60	54	IGF 34910-02	125
EI 30 M.11B	CONTROPARETE	30	LAPI 961/12-146 FR	45	/	/	100
EI 30 M.12B	LOCALE SOPRA CUCINA	/	/	/	54	IGF 34910-02	125
EI 120 M.120B	CORRIDOIO / CAVEDIO	120	LAPI 540/11-102 FR	120	54	IGF 34910-02	125
EI 120 CP 120	PARETE CAVEDIO	120	AFITI LICOF 842/510	120	/	/	125

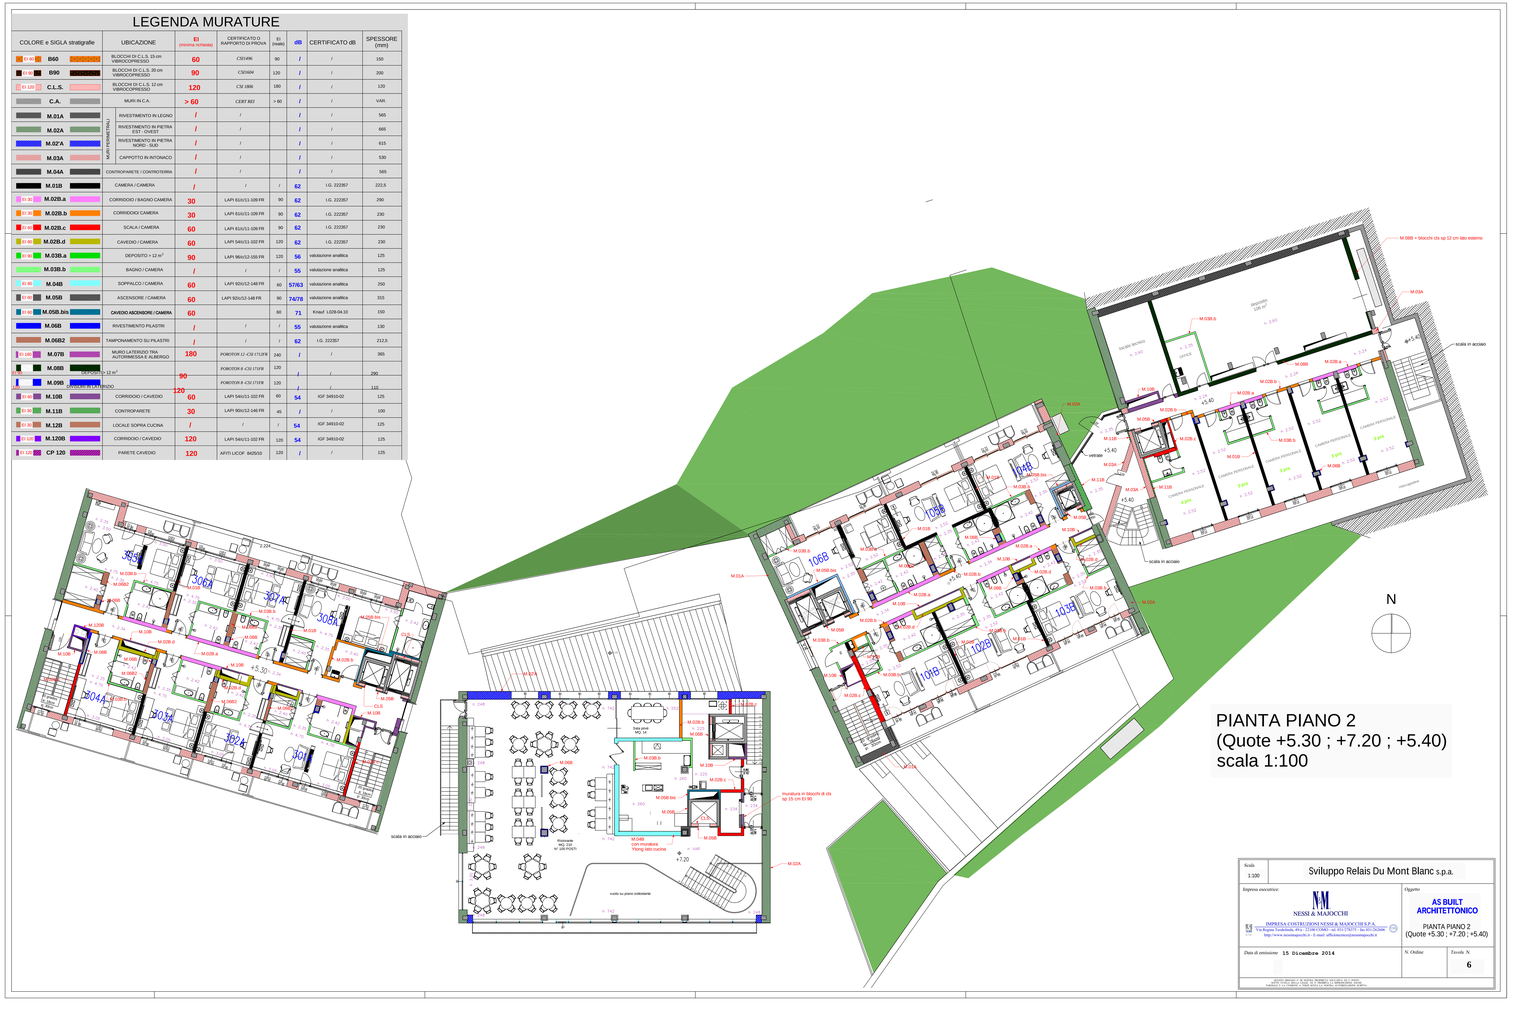

Scala 1:100	Sviluppo Relais Du Mont Blanc s.p.a.
Data di emissione: 15 Dicembre 2014	N. Ordine / *Tavola N.* 6

COPYRIGHT: IL PRESENTE DOCUMENTO NON POTRA' ESSERE COPIATO, RIPRODOTTO O ALTRIMENTI PUBBLICATO, IN TUTTO O IN PARTE, SENZA IL CONSENSO SCRITTO DELL'AUTORE. IL PRESENTE DOCUMENTO NON POTRA' ESSERE UTILIZZATO PER USI DIVERSI DA QUELLI PER I QUALI E' STATO REALIZZATO.